


Hochwasserschutz an der Beyenburger Furt 12-24

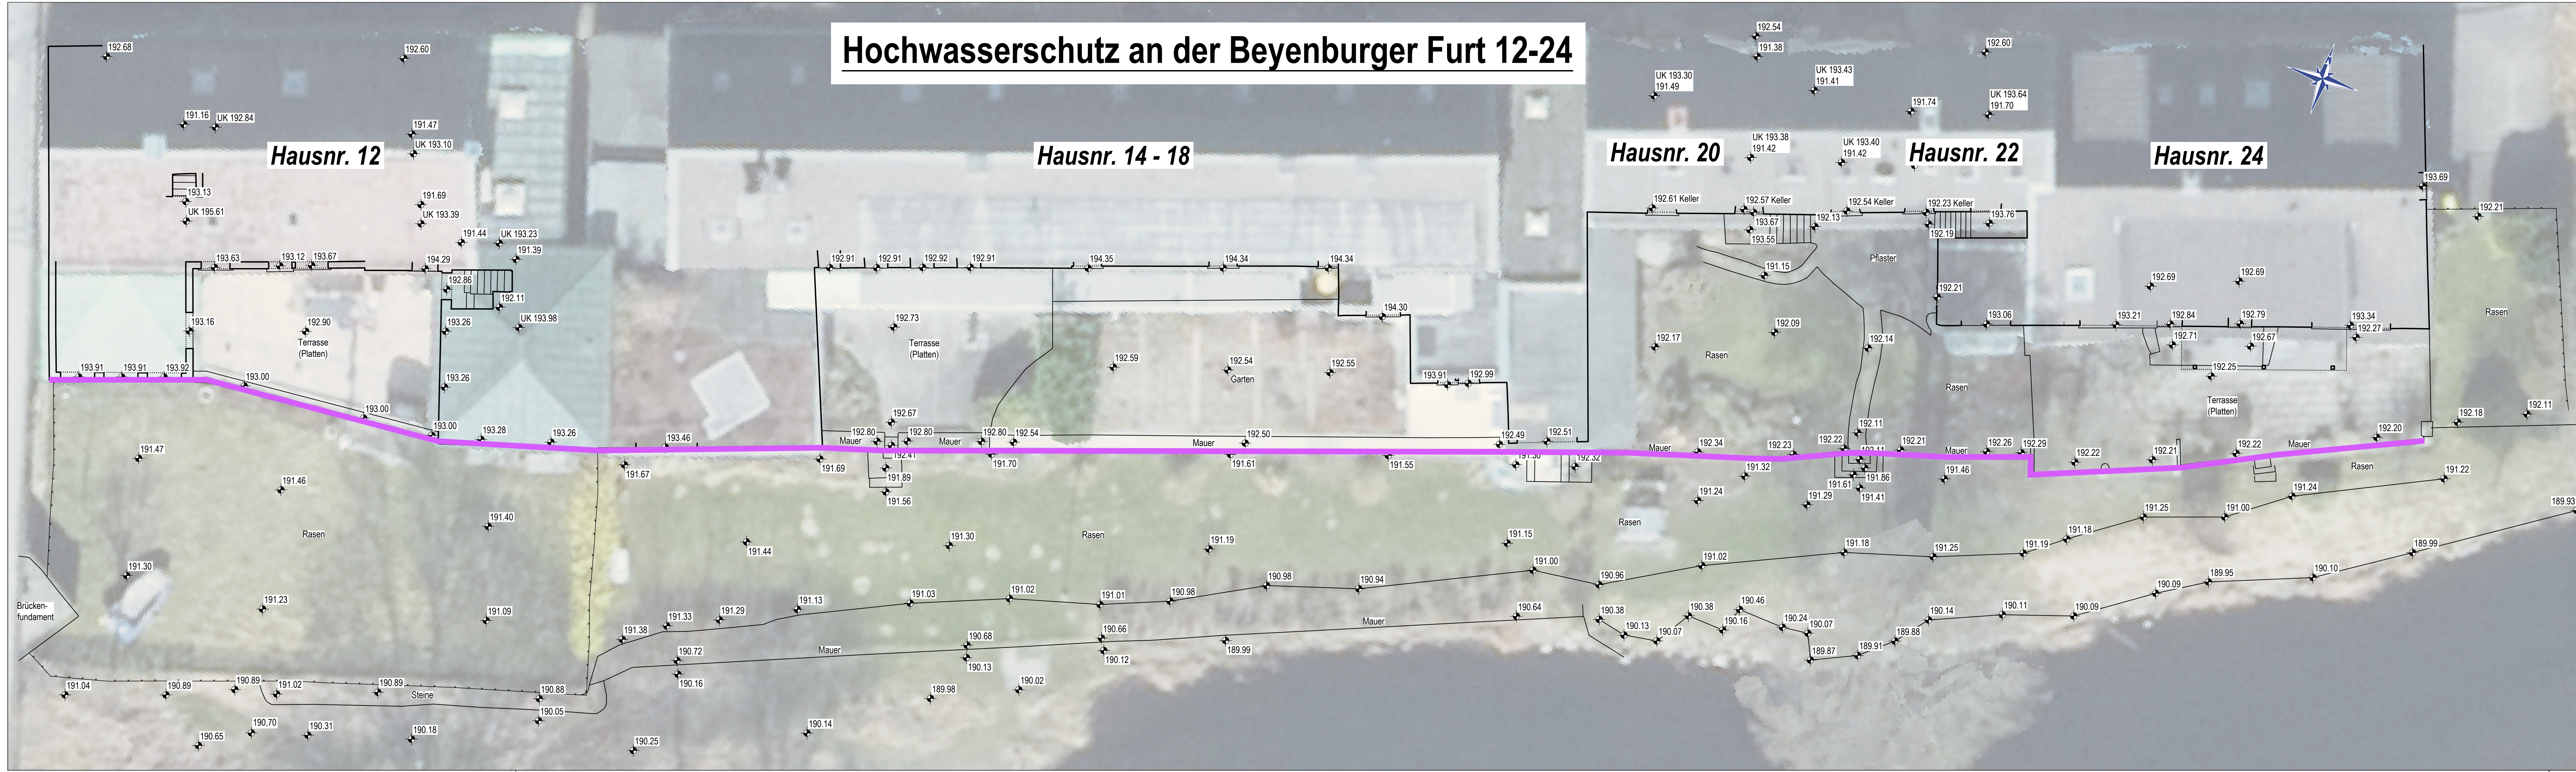

Hochwasserschutz:

HWS-Anlage

HINWEISE:

- Grundlage der Darstellung ist die Neuvermessung vom 22.03.2023, gemessen in einem lokalen Koordinatensystem vom Ingenieurbüro Jens Janßen.
- Alle Höhenangaben beziehen sich auf DHHN16 (*Höhen*system).
- Stand der Bauwerkshöhen aus der Machbarkeitsstudie zum Hochwasserschutz in Wuppertal-Beyenburg

<i>Datum</i>	<i>Änderung</i>	<i>Name</i>	<i>Index</i>



WUPPERVERBAND
für Wasser, Mensch und Umwelt

Projektbezeichnung:

Projektnr. WV:

Hochwasserschutz
Wuppertal-Beyenburg
Bestandsplan

Zeichnungsersteller(Firmenname,Adresse):

Jens Janßen | Ingenieurbüro

In der Illekatte 1 Telefon +49 2338 9198-0 info@jensjanssen.de
58339 Breckerfeld Telefax +49 2338 9198-25 www.jensjanssen.de

	Datum	Name	Zeichnungsgegenstand/-objekt/-sicht/-schnitt:
Aufmaß	23.03.23	Ing.-Büro Janßen	Beyenburger Furt 12 bis 24
Gez.	19.04.23	Ing.-Büro Janßen	
Bearb.	07/2026	Fröhlich	
Gepr.	07/2026	Diefenbacher	
			LAGEPLAN

CAD-Datei:

Wupper_Beyenburg
Furt_LP_BÜRGERTEF

	Zeichnungsgegenstand/-objekt/-sicht/-schnitt:
en	Beyenburger Furt 12 bis 24
en	

	LAGEPLAN
--	----------

Höhenbezug:	DHHN16
-------------	--------

<i>Lagebezug:</i> örtlich

Plankennzeichen

Zeichnungsnummer

1:100

Wuppertal, den

Der Vorstand

Der Planverfasser